


REVISIONS	DESIGNED	CHECKED	APPROVED

新井総合建設株式会社 様

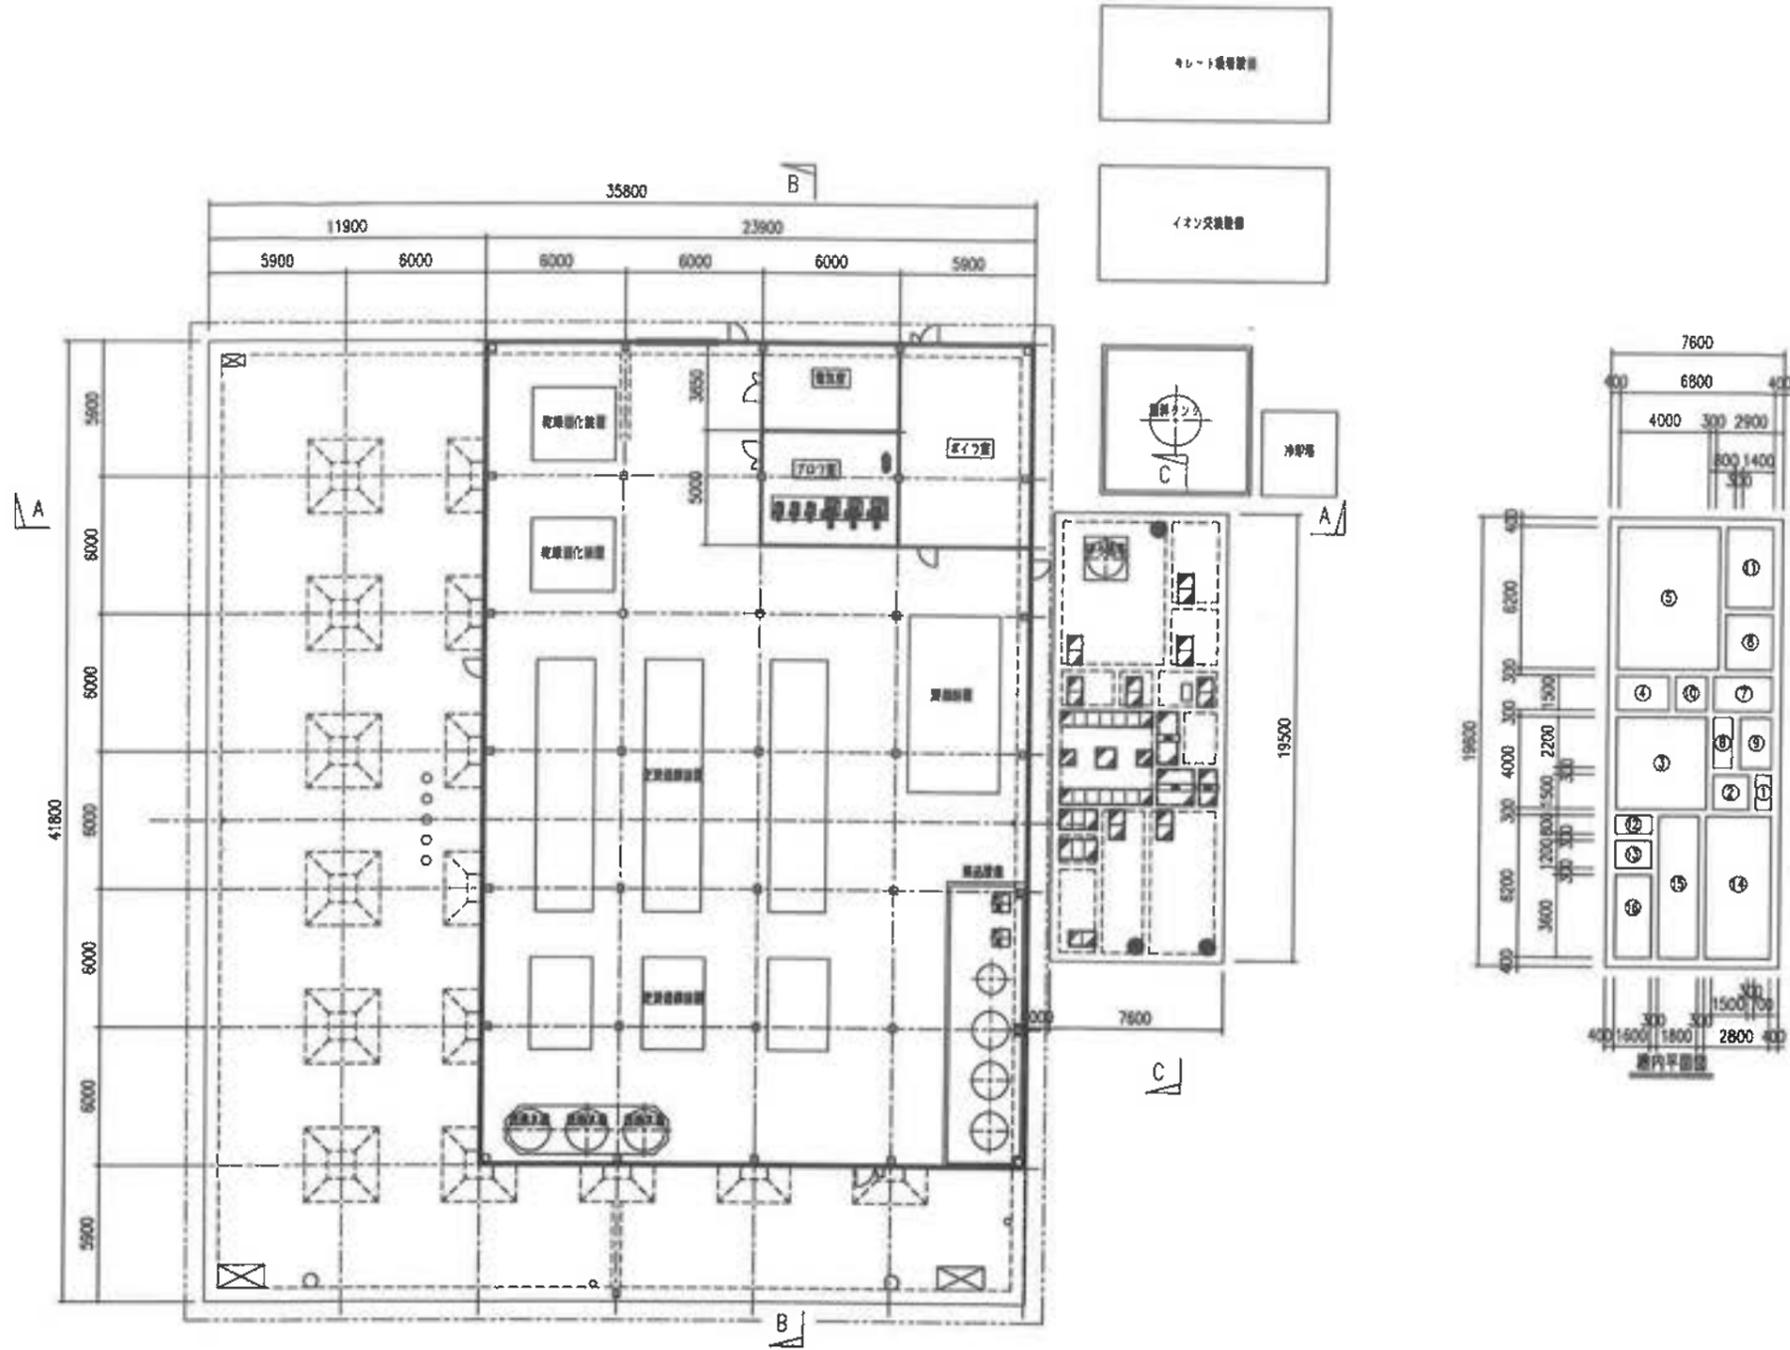


水槽一覧表

番号	名称	幅	長	水深
①	混和槽	0.7 m	1.6 m	2.0 m
②	凝集槽	1.5 m	1.6 m	2.0 m
③	凝集沈降槽	4.0 m	4.0 m	5.0 m
④	ろ過原水タンク	2.3 m	1.5 m	5.0 m
⑤	逆浸透膜装置原水タンク	4.5 m	6.2 m	5.0 m
⑥	イオン交換原水タンク	2.0 m	2.4 m	5.0 m
⑦	処理水タンク	2.5 m	1.5 m	5.0 m
⑧	中和槽	0.8 m	2.1 m	2.0 m
⑨	消毒槽	1.4 m	2.1 m	2.0 m
⑩	キレート原水タンク	1.4 m	1.5 m	5.0 m
⑪	再生廃液槽	2.0 m	3.5 m	5.0 m
⑫	汚泥ピット	1.6 m	0.8 m	5.0 m
⑬	汚泥溜槽	1.6 m	1.2 m	5.0 m
⑭	濃縮水受槽	2.8 m	6.2 m	5.0 m
⑮	濃縮水貯留槽	1.8 m	6.2 m	5.0 m
⑯	雑排水槽	1.6 m	3.6 m	5.0 m


REVISIONS	DESIGNED	CHECKED	APPROVED

新井総合建設株式会社 様

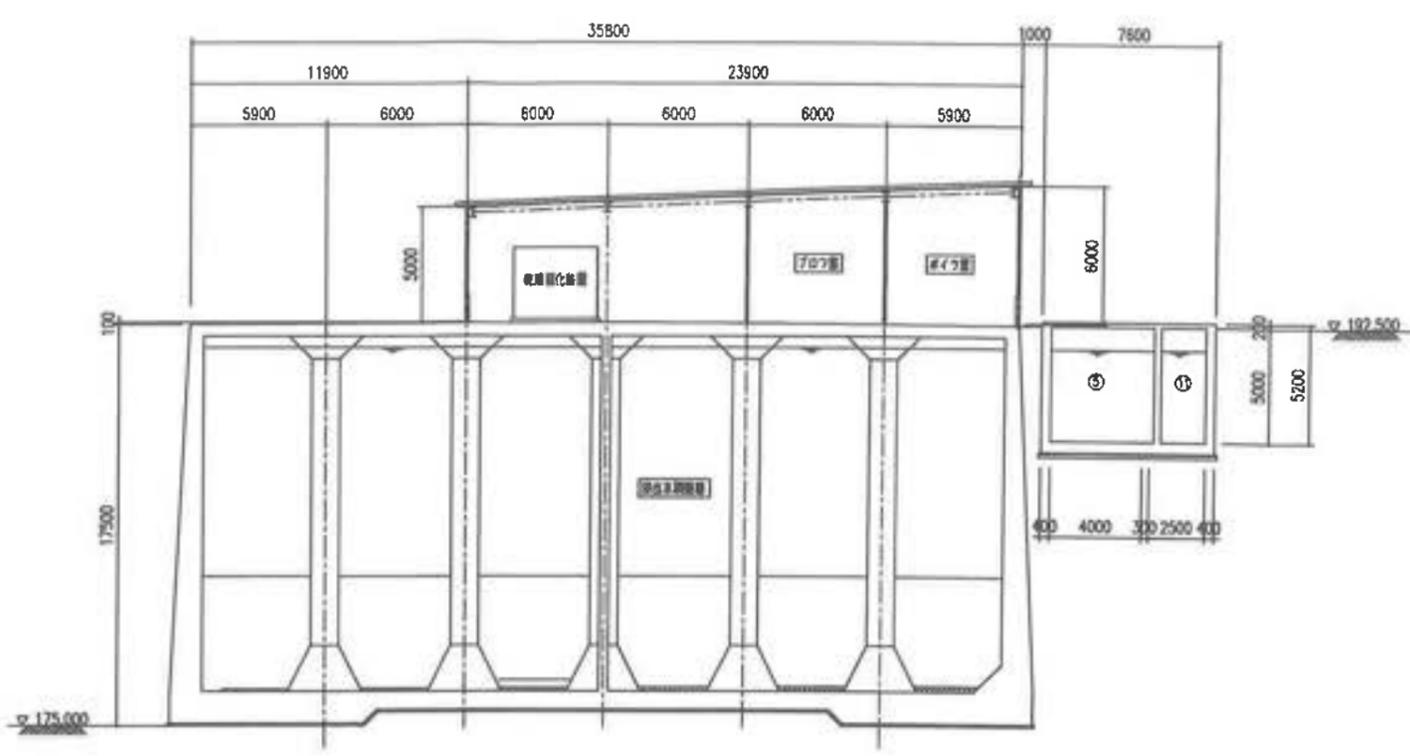

A-A 断面図

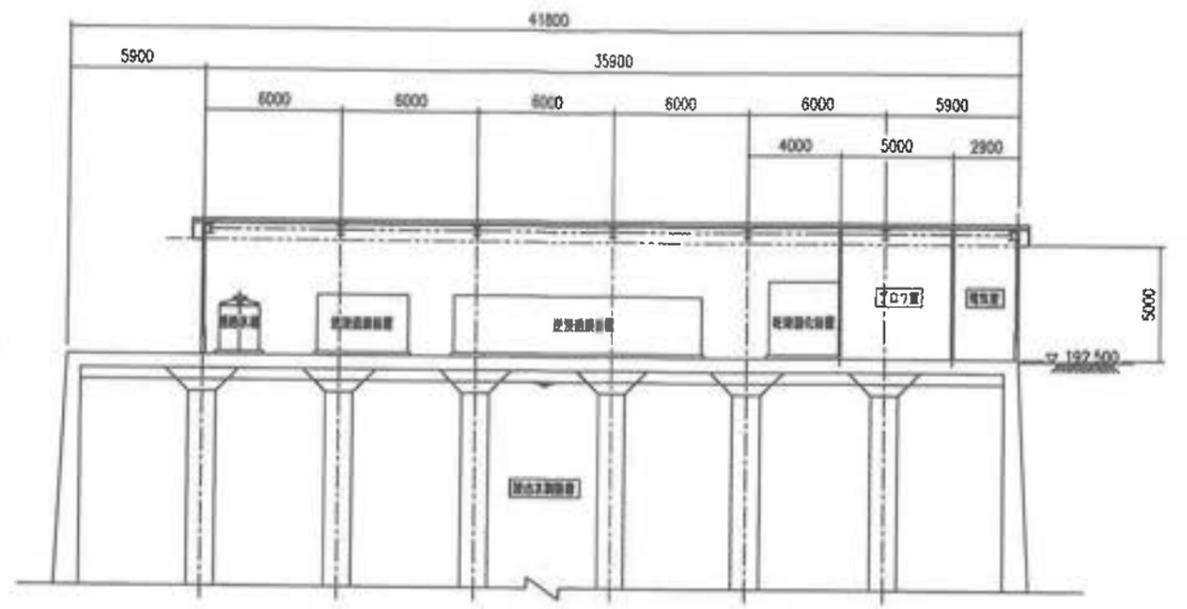

B-B 断面図

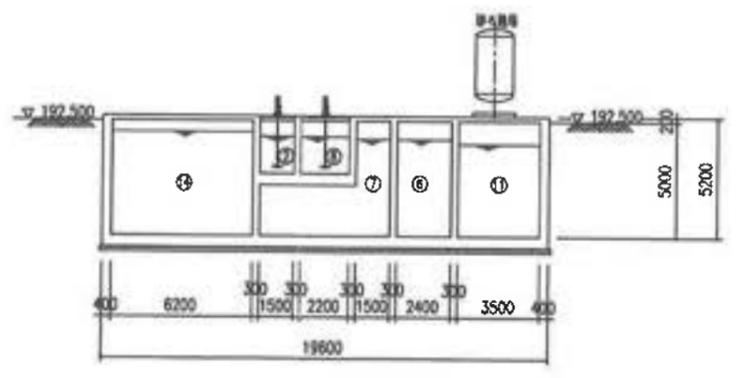

C-C 断面図

水槽一覧表

番号	名称	幅	長	水深
①	混和槽	0.7 m	1.6 m	2.0 m
②	凝集槽	1.5 m	1.6 m	2.0 m
③	凝集沈殿槽	4.0 m	4.0 m	5.0 m
④	ろ過原水槽	2.3 m	1.5 m	5.0 m
⑤	逆浸透装置原水槽	4.5 m	6.2 m	5.0 m
⑥	イオン交換原水槽	2.0 m	2.4 m	5.0 m
⑦	処理水槽	2.5 m	1.5 m	5.0 m
⑧	中和槽	0.8 m	2.1 m	2.0 m
⑨	消毒槽	1.4 m	2.1 m	2.0 m
⑩	キレート原水槽	1.4 m	1.5 m	5.0 m
⑪	再生廃液槽	2.0 m	3.5 m	5.0 m
⑫	汚泥ピット	1.6 m	0.8 m	5.0 m
⑬	汚泥濃縮槽	1.6 m	1.2 m	5.0 m
⑭	濃縮水受槽	2.8 m	6.2 m	5.0 m
⑮	濃縮水貯留槽	1.8 m	6.2 m	5.0 m
⑯	雑排水槽	1.6 m	3.6 m	5.0 m

REVISIONS	DESIGNED	CHECKED	APPROVED

新井総合建設株式会社 様

1. 竣工図面集

インデックス	図面番号	図面名称	縮尺	備考	インデックス	図面番号	図面名称	縮尺	備考	
01	[全体]				05	[雨水排水工]				
	1	位置図	1/25,000			55	排水施設標準断面図-4	1/30		
	2	公図写し(重ね図)	1/2,000			56	排水施設詳細図-1 第2防災調整池流出部	図示		
	3	土地利用計画平面図(埋立前)	1/2,000			57	排水施設詳細図-2 第3防災調整池流出部	図示		
	4	土地利用計画平面図(埋立後)	1/2,000			59	排水施設詳細図-4 覆土置場上段防災排水施設	図示		
	5	全体計画平面図	1/2,000			60	排水施設詳細図-5 覆土置場上流側排水樹	1/30		
02	[Ⅲ-2造成工]				62	水路インバート断面図-2 Ⅲ-2埋立地流域	図示			
	7	造成計画平面図	1/2,000		63	水路インバート断面図-3 覆土置場流域	図示			
	8	造成横断位置図	1/2,000		64	Ⅲ-2埋立地雨水排水詳細図	図示			
	9-1	座標計画平面図(埋立地造成座標)	1/2,000		06	[地下水集排水工]				
	9-2	処分場面積求積図	1/2,000			66	地下水集排水計画平面図	1/2,000		
	15	Ⅲ-2埋立地縦断面図	V=1/500, H=1/1,000			67-1	暗渠排水計画平面図	1/2,000		
	16-1	Ⅲ-2埋立地標準断面図-1	1/500			67-2	埋立地雨水対策計画図(1)	図示		
	16-2	Ⅲ-2埋立地標準断面図-2	1/500			67-3	埋立地雨水対策計画図(2)	1/500		
	17	Ⅲ-2埋立地横断面図-1	1/1,000			67-4	埋立地雨水対策計画図(3)	1/100		
	18	Ⅲ-2埋立地横断面図-2	1/1,000			68	地下水集排水施設標準断面図	図示		
	19	Ⅲ-2埋立地横断面図-3	1/1,000			69	地下水モニタリング井戸構造図	図示		
	20	Ⅲ-2埋立地横断面図-4	1/1,000			07	[浸出水集排水工]			
	21	Ⅲ-2埋立地横断面図-5	1/1,000				70	浸出水集排水計画平面図	1/2,000	
	22	Ⅲ-2埋立地横断面図-6	1/1,000		71		浸出水集排水管標準断面図	図示		
	23	Ⅲ-2埋立地横断面図-7	1/1,000		72-1		管理用縦坑構造図	図示		
	25	計画縦横断面図(覆土置場縦断面図-1)	V=1/500, H=1/1,000		72-2		管理用縦坑受樹詳細図(1)	1/50		
	26	計画縦横断面図(覆土置場縦断面図-2)	V=1/500, H=1/1,000		72-3		管理用縦坑受樹詳細図(2)	1/50		
	28	計画縦横断面図(覆土置場横断面図-1)	1/1,000		72-4		ライナープレート詳細図	図示		
	29	計画縦横断面図(覆土置場横断面図-2)	1/1,000		73-1		堅型ガス抜き管標準断面図	1/30		
	30	計画縦横断面図(覆土置場横断面図-3)	1/1,000		73-2		フトン籠標準断面図	図示		
	31	計画縦横断面図(覆土置場横断面図-4)	1/1,000		08		[埋立地集水槽]			
	32	計画縦横断面図(覆土置場横断面図-5)	1/1,000			77	Ⅲ-2埋立地集水ピット一般図	図示		
	33	計画縦横断面図(覆土置場横断面図-6)	1/1,000			78-1	Ⅲ-2埋立地浸出水集水ピット構造図(1)	1/50		
	33-1	計画縦横断面図(覆土置場横断面図-6-1)	1/1,000			78-2	Ⅲ-2埋立地浸出水集水ピット構造図(2)	1/50		
	34	計画縦横断面図(覆土置場横断面図-7)	1/1,000			78-3	Ⅲ-2埋立地浸出水集水ピット構造図(3)	1/10		
	35	計画縦横断面図(覆土置場横断面図-8)	1/1,000			79-1	Ⅲ-2埋立地浸出水集水ピット配筋図(1/7)	1/50		
	36	計画縦横断面図(覆土置場横断面図-9)	1/1,000			79-2	Ⅲ-2埋立地浸出水集水ピット配筋図(2/7)	1/50		
	36-1	計画縦横断面図(覆土置場横断面図-10)	1/1,000			79-3	Ⅲ-2埋立地浸出水集水ピット配筋図(3/7)	1/50		
	35	第3調整槽敷地縦断面図	V=1/500, H=1/300			79-4	Ⅲ-2埋立地浸出水集水ピット配筋図(4/7)	1/50		
	36-1	第3調整槽敷地横断面図-1	1/300			79-5	Ⅲ-2埋立地浸出水集水ピット配筋図(5/7)	1/50		
	36-2	第3調整槽敷地横断面図-2	1/300		79-6	Ⅲ-2埋立地浸出水集水ピット配筋図(6/7)	1/50			
	03	[法面処理工]				79-7	Ⅲ-2埋立地浸出水集水ピット配筋図(7/7)	-		
		37	法面処理計画平面図	1/2,000		80-1	Ⅲ-2埋立地地下水集水ピット構造図	1/50		
		38	標準断面図(1)	1/100		80-2	Ⅲ-2埋立地地下水集水ピット配筋図(1/3)	1/50		
		39	標準断面図(2)	1/100		80-3	Ⅲ-2埋立地地下水集水ピット配筋図(2/3)	1/50		
		40	標準断面図(3)	1/100		80-4	Ⅲ-2埋立地地下水集水ピット配筋図(3/3)	1/50		
41		標準断面図(4)	1/200		81	集水ピット構造図(共通)	図示			
42		標準断面図(5)	1/200		09	[道路・擁壁工]				
43		標準断面図(6)	1/200			82	道路計画平面図	1/2,000		
43		標準断面図(6-1)	1/200			83	擁壁配置・舗装計画平面図	1/2,000		
44		標準断面図(7)	1/200			84	補強土壁・補強盛土断面位置図	1/2,000		
45	法枠工構造図	1/50		85		補強土壁工標準断面図	1/100			
04	[遮水工]					87	Ⅲ-2埋立地L型擁壁構造図	図示		
	46	遮水計画平面図-1	1/2,000			87-1	Ⅲ-2埋立地L型擁壁配筋図_1	1/50		
	47	遮水計画平面図-2	1/2,000			87-2	Ⅲ-2埋立地L型擁壁配筋図_2	1/50		
	48	遮水工構造図	図示			87-3	Ⅲ-2埋立地L型擁壁配筋図_3	1/50		
	49	固定工構造図-1	1/20			87-4	Ⅲ-2埋立地L型擁壁配筋図_4	1/50		
	49-1	固定工構造図-2	1/20		87-5	Ⅲ-2埋立地L型擁壁配筋図_5	1/50			
05	[雨水排水工]				87-6	Ⅲ-2埋立地L型擁壁配筋図_6	1/50			
	50	雨水排水計画平面図	1/2,000		87-7	Ⅲ-2埋立地L型擁壁配筋図_7	1/50			
	51	雨水排水流域図	1/2,000		88	道路部プレキャストL型擁壁構造図	図示			
	52	排水施設標準断面図-1	1/10		89	道路標準断面図-1	図示			
	53	排水施設標準断面図-2	図示		90	道路標準断面図-2	図示			
	54	排水施設標準断面図-3	1/20		91	道路-1(管理用)縦断面図_1	V=1/250, H=1/500			
					92	道路-1(管理用)縦断面図_2	V=1/250, H=1/500			

1.竣工図面集


インデックス	図面番号	図面名称	縮尺	備考	インデックス	図面番号	図面名称	縮尺	備考
09	[道路・擁壁工]				14	[鋼製橋梁、付帯設備]			
	93	管理用道路-1横断面_1	1/100			148	仮設橋梁3部分 縦断面図	図示	
	94	管理用道路-1横断面_2	1/100			149	付帯施設平面図(ベンチマーク・区域杭・モニタリング井戸等)	1/2,000	
	95	管理用道路-1横断面_3	1/100			150	浸出水配管ルート図	1/1,000	
	96	道路-2(管理用)縦断面_1	V=1/250, H=1/500			151-1	付帯設備構造図(浸出水配管ルート図 ①~③)	1/20	
	97	道路-2(管理用)縦断面_2	V=1/250, H=1/500			151-2	付帯設備構造図(浸出水配管ルート図 ④~⑥)	1/20	
	98	道路-3(管理用)縦断面_1	V=1/250, H=1/500			151-3	付帯設備構造図(浸出水配管ルート図 ⑦~⑯)	1/20	
	99	道路-3(管理用)縦断面_2	V=1/250, H=1/500			151-4	付帯設備構造図(浸出水配管ルート図 ⑰~⑳)	1/20	
	100	道路-3(管理用)縦断面_3	V=1/250, H=1/500			152	浸出水配管縦断面図(1)	V=1/200, H=1/600	
	101	道路-4(埋立地内)縦断面	V=1/250, H=1/500			153	浸出水配管縦断面図(2)	V=1/200, H=1/600	
	102	道路-5(埋立地内)縦断面_1	V=1/250, H=1/500			154	浸出水配管縦断面図(3)	V=1/200, H=1/600	
106	道路-6(管理用)縦断面	V=1/250, H=1/500		155	仮設・防災計画平面図	1/2,000			
107	道路-7(覆土置場)縦断面_1	V=1/250, H=1/500		15	[水処理施設工]				
108	道路-7(覆土置場)縦断面_2	V=1/250, H=1/500			157	全体配置図	1/250		
109	道路-8(覆土置場)縦断面	V=1/250, H=1/500			158-1	機器配置平面図(1/4)	1/150		
110	道路-9(管理用)縦断面	V=1/250, H=1/500			158-2	機器配置平面図(2/4)	1/150		
10	[付帯施設工]				159	機器配置平面図(3/4)	1/150		
	111	飛散防止柵・囲障工平面図	1/2,000			160	浸出水処理設備機器配置平面図(3/3)	1/150	
	112	付帯施設構造図	図示			161	機器配置断面図(1/2)	1/150	
11	[埋立地貯留堰堤]				162	機器配置断面図(2/2)	1/150		
	117	Ⅲ-2埋立地貯留堰堤平面図・標準断面図	図示			163	浸出水処理設備フローシート	—	
	118	Ⅲ-2埋立地貯留堰堤縦断面	1/500			164	浸出水処理設備水位高低図	1/150	
	119	Ⅲ-2埋立地貯留堰堤横断面(1/5)	1/200		165	浸出水処理設備物質収支表(1/2)	—		
	120	Ⅲ-2埋立地貯留堰堤横断面(2/5)	1/200		166	浸出水処理設備物質収支表(2/2)	—		
	121	Ⅲ-2埋立地貯留堰堤横断面(3/5)	1/200		16	[Ⅲ-2-1工区]			
	122	Ⅲ-2埋立地貯留堰堤横断面(4/5)	1/200			167	Ⅲ-2-1埋立地計画平面図	1/1,000	
123	Ⅲ-2埋立地貯留堰堤横断面(5/5)	1/200		168	Ⅲ-2-1埋立地付帯構造図	図示			
12	[防災調整池]				17	[工区別全体計画図]			
	124	第2防災調整池計画図	図示			171	Ⅲ-2-1計画平面図(施工範囲)	1/1,000	
	125	第2防災調整池堰堤縦断面	1/500			172	Ⅲ-2-2計画平面図(施工範囲)	1/1,000	
	126	第2防災調整池堰堤横断面(1/4)	1/200		173	漏水検知システム(施工範囲)	1/1,000		
	127	第2防災調整池堰堤横断面(2/4)	1/200						
	128	第2防災調整池堰堤横断面(3/4)	1/200						
	129	第2防災調整池堰堤横断面(4/4)	1/200						
	130	第2防災調整池構造図	図示						
	113	防災施設等設計図(第3防災調整池計画図)	図示						
	113-1	防災施設等設計図(第3防災調整池計画図)	図示						
	114	防災施設等設計図(第3防災調整池堰堤縦断面)	1/200						
	115	防災施設等設計図(第3防災調整池堰堤横断面(1/2))	1/200						
	116	防災施設等設計図(第3防災調整池堰堤横断面(2/2))	1/200						
	117	防災施設等設計図(第3防災調整池構造図)	図示						
	136	防災施設等設計図(第4防災調整池計画図)	図示						
	137	第4防災調整池堰堤縦断面・横断面	1/200						
	138	防災施設等設計図(第4防災調整池構造図)	図示						
	13	[その他]							
139		埋立容量根拠図	1/1,000						
140		処理水放流管計画平面図(全体図)	1/2,000						
141		処理水放流管計画図	図示						
14	[鋼製橋梁、付帯設備]								
	147	第1鋼製橋梁 平面図	1/200						
	148-1	第1鋼製橋梁 縦断面・横断面(1)	図示						
	148-2	第1鋼製橋梁 縦断面・横断面(2)	図示						
	148-3	第1鋼製橋梁 縦断面・横断面(3)	図示						
	145	第2鋼製橋梁 平面図	1/150						
	146	第2鋼製橋梁 縦断面・横断面	図示						
147	仮設橋梁 平面図	1/200							

[全 体]



工種別	君津環境整備センター 増設工事		
区画名	位 附 団		
縮 尺	1/25000		
区画番号	全 果の内第 1号		
作成日	平成28年 月		
審 査			担当書
申 込 士	藤井総合建設株式会社		

土地利用計画平面図(埋立前)

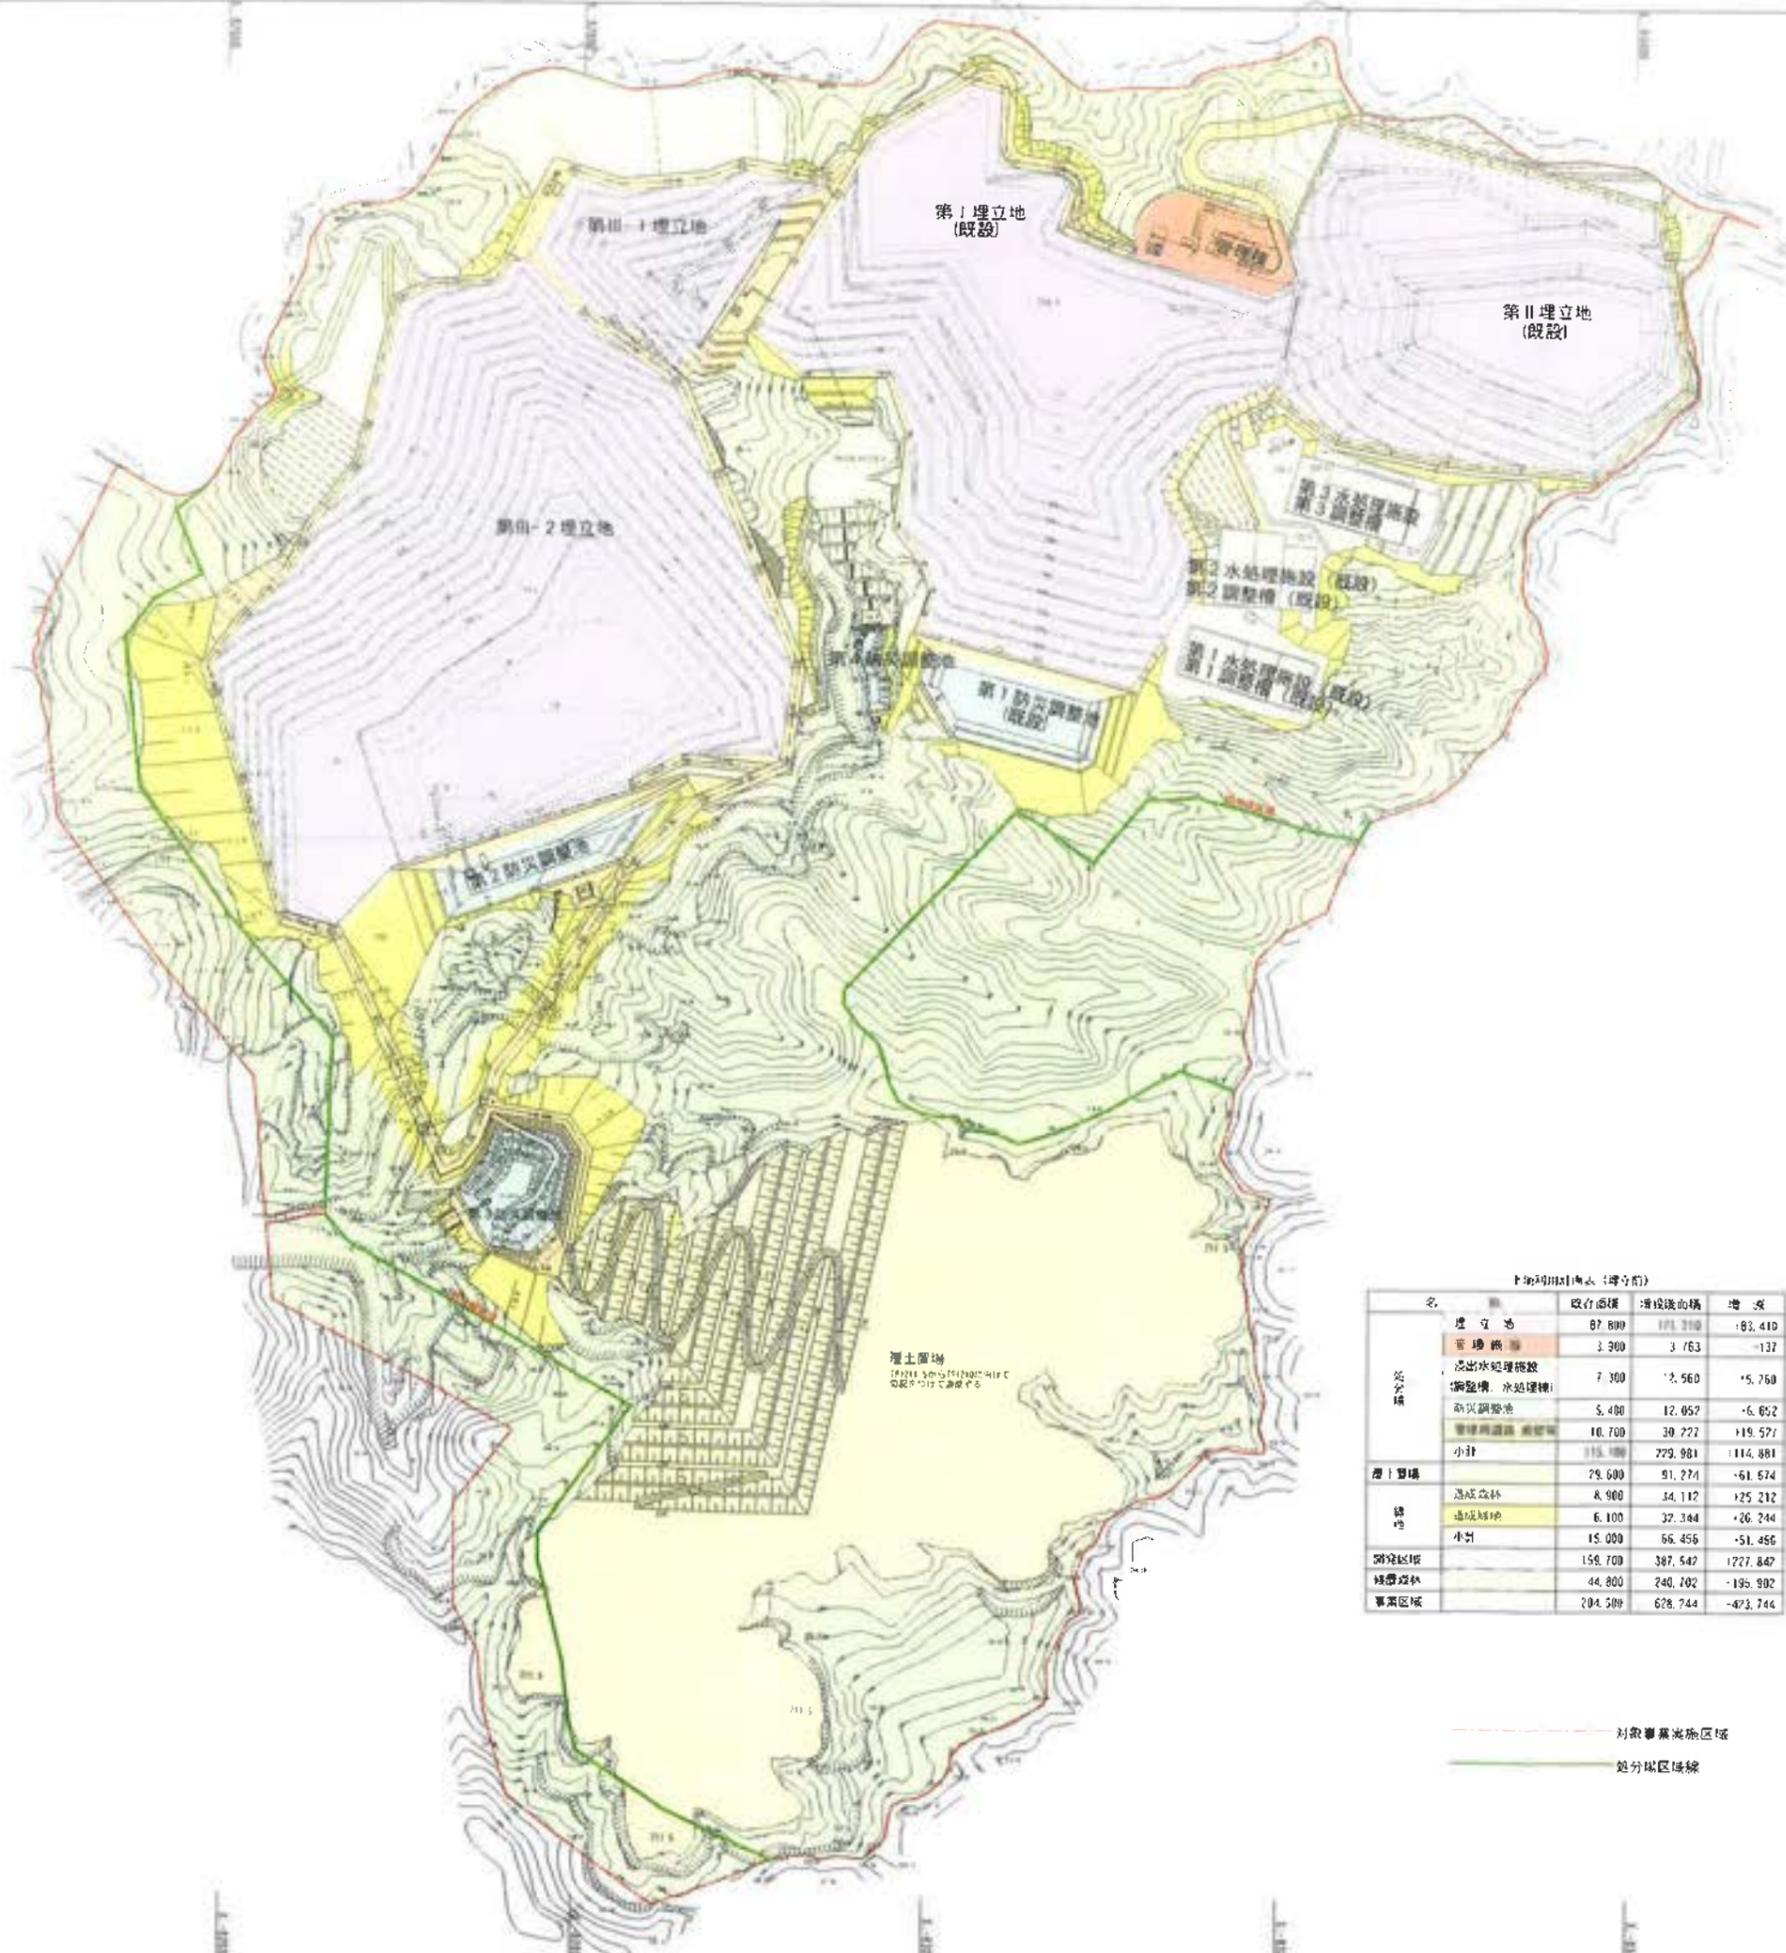


土地利用計画(埋立前)

名	取付面積	埋立面積	増減
事業区域	204,500	628,244	+423,744

--- 対象事業実施区域
 --- 区分区域境界

工事名	君津環境整備センター増設工事
図面名	土地利用計画平面図(埋立前)
縮尺	S 1/2000 (A1), S 1/4000 (A3)
図面番号	全 葉の内第 3 号
作成日	令和 6 年 3 月
審査	
事業主	新井総合建設株式会社

土地利用計画平面図(埋立後)

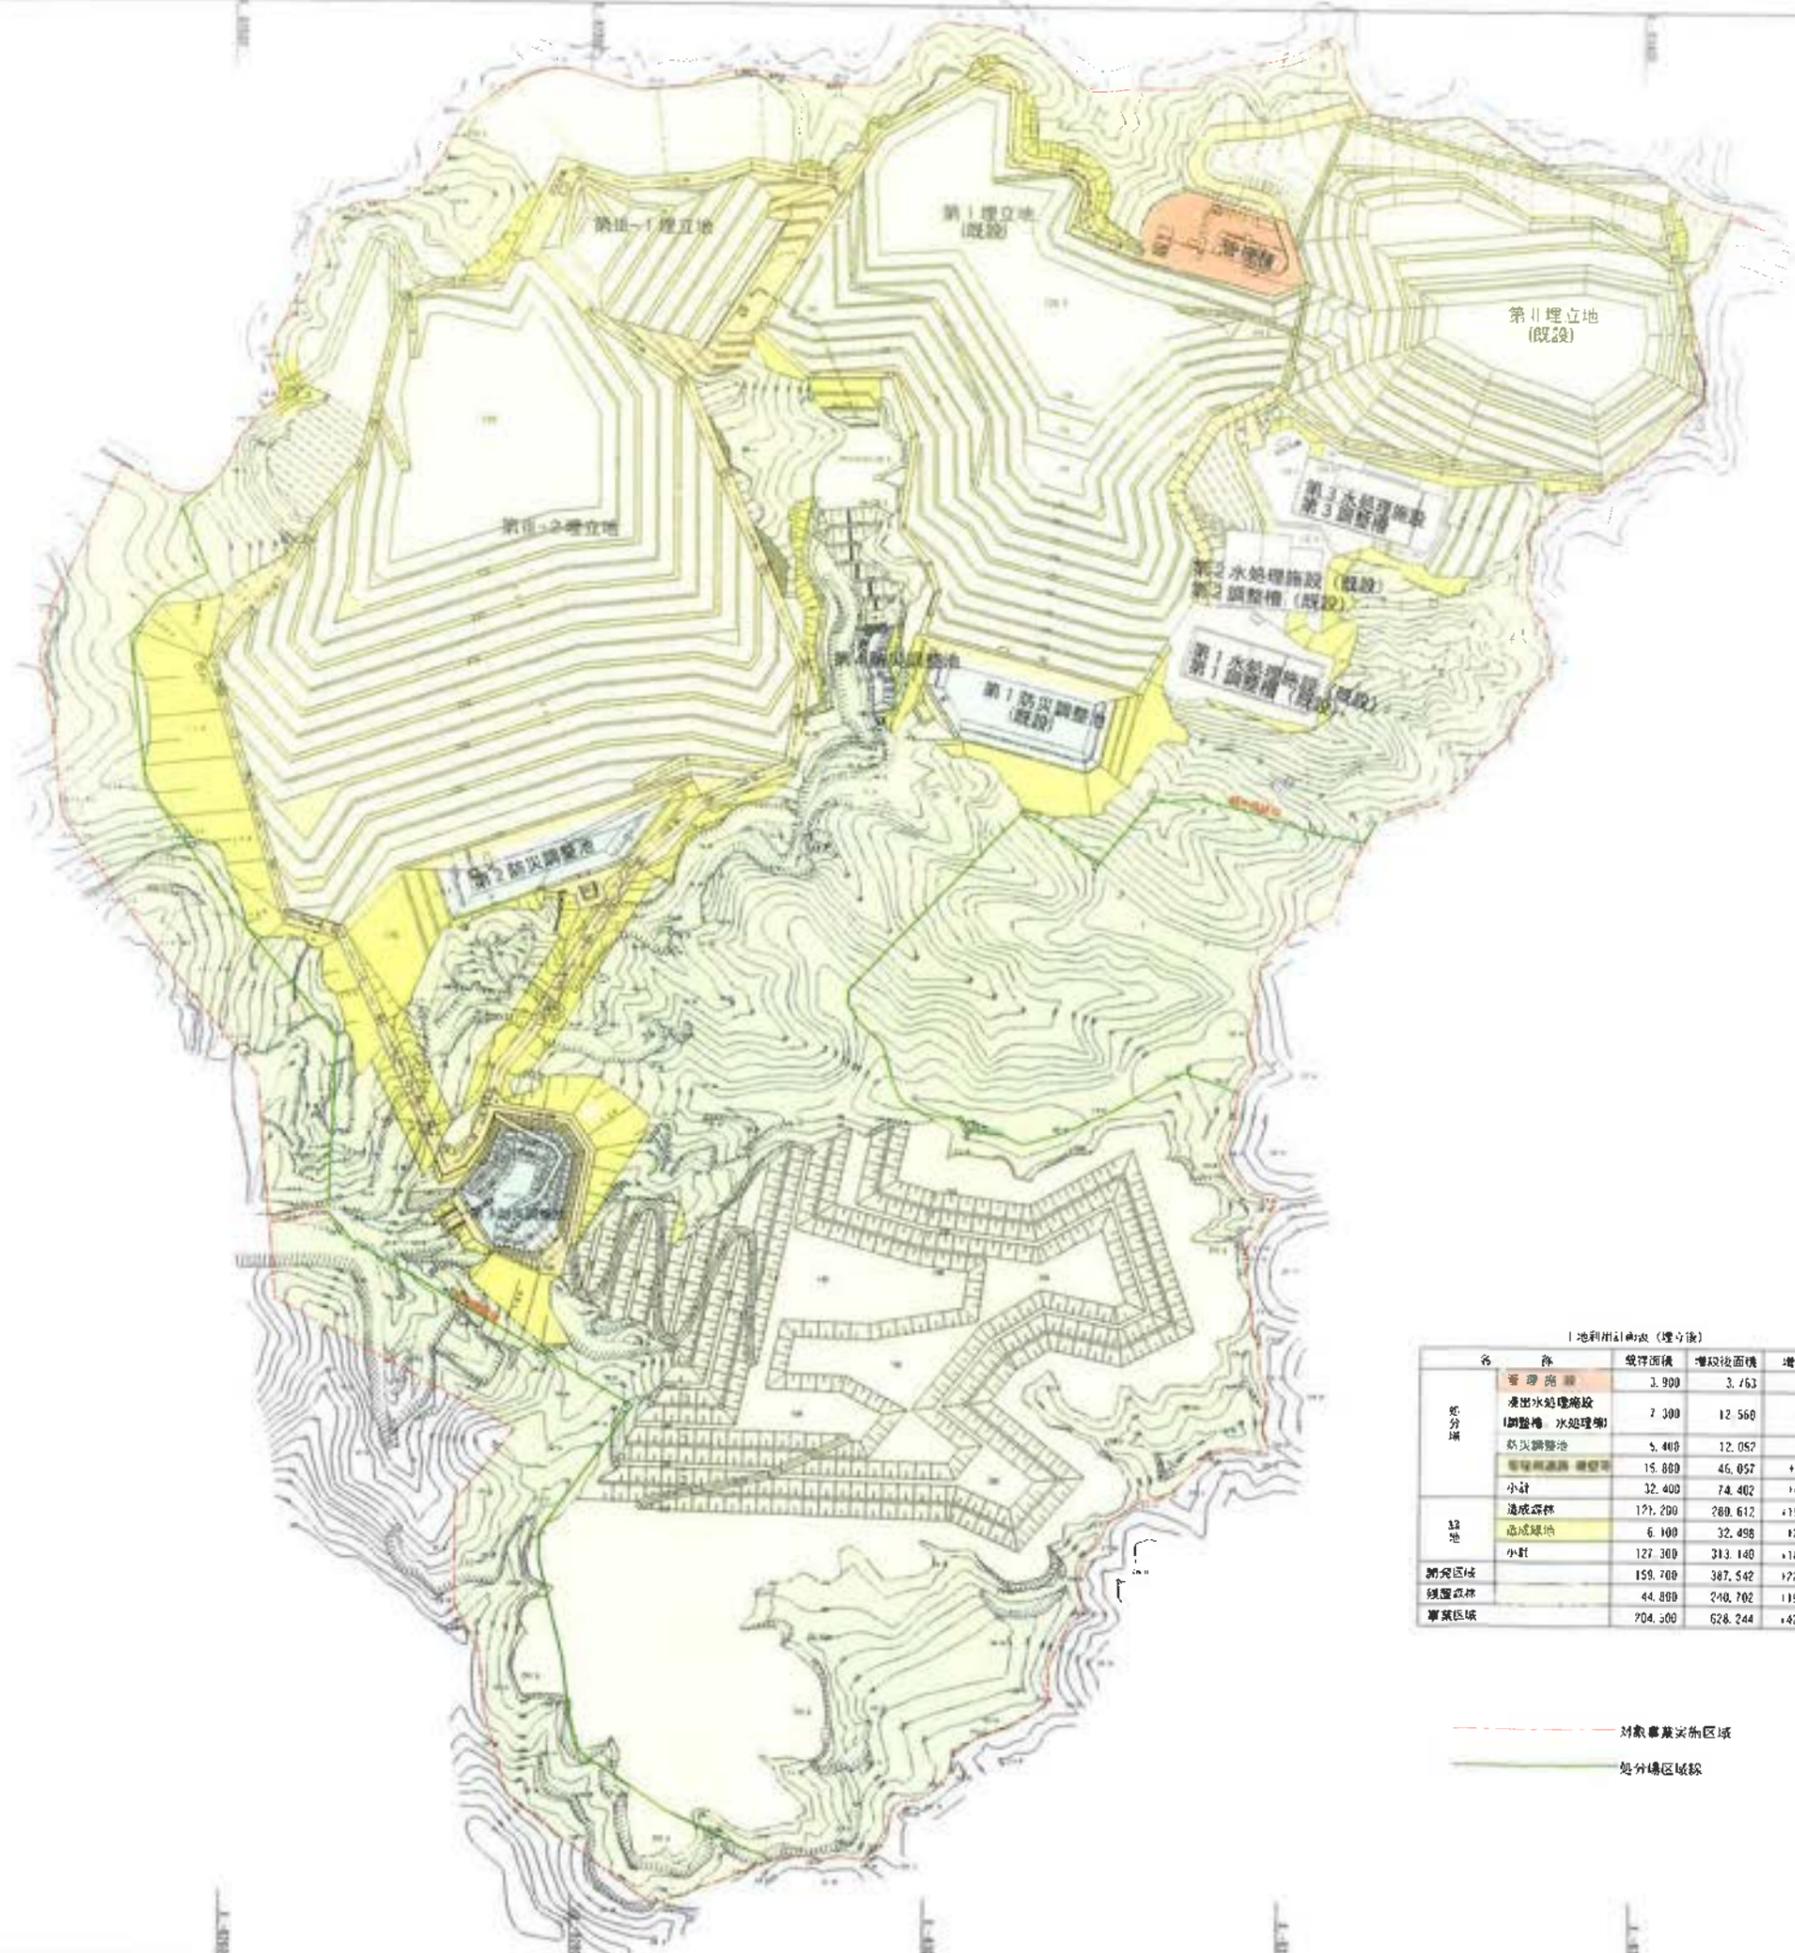


北

土地利用計画(埋立後)

名称	埋立前面積	埋立後面積	増減


--- 対象事業実施区域
 --- 処分場区域線

工事名	君津環境整備センター増設工事
図面名	土地利用計画平面図(埋立後)
縮尺	S=1/2000(A1)、S=1/4000(A3)
図面番号	令 環の内第 4 号
作成日	令和 6 年 3 月
審査	
事業主	新井総合建設株式会社

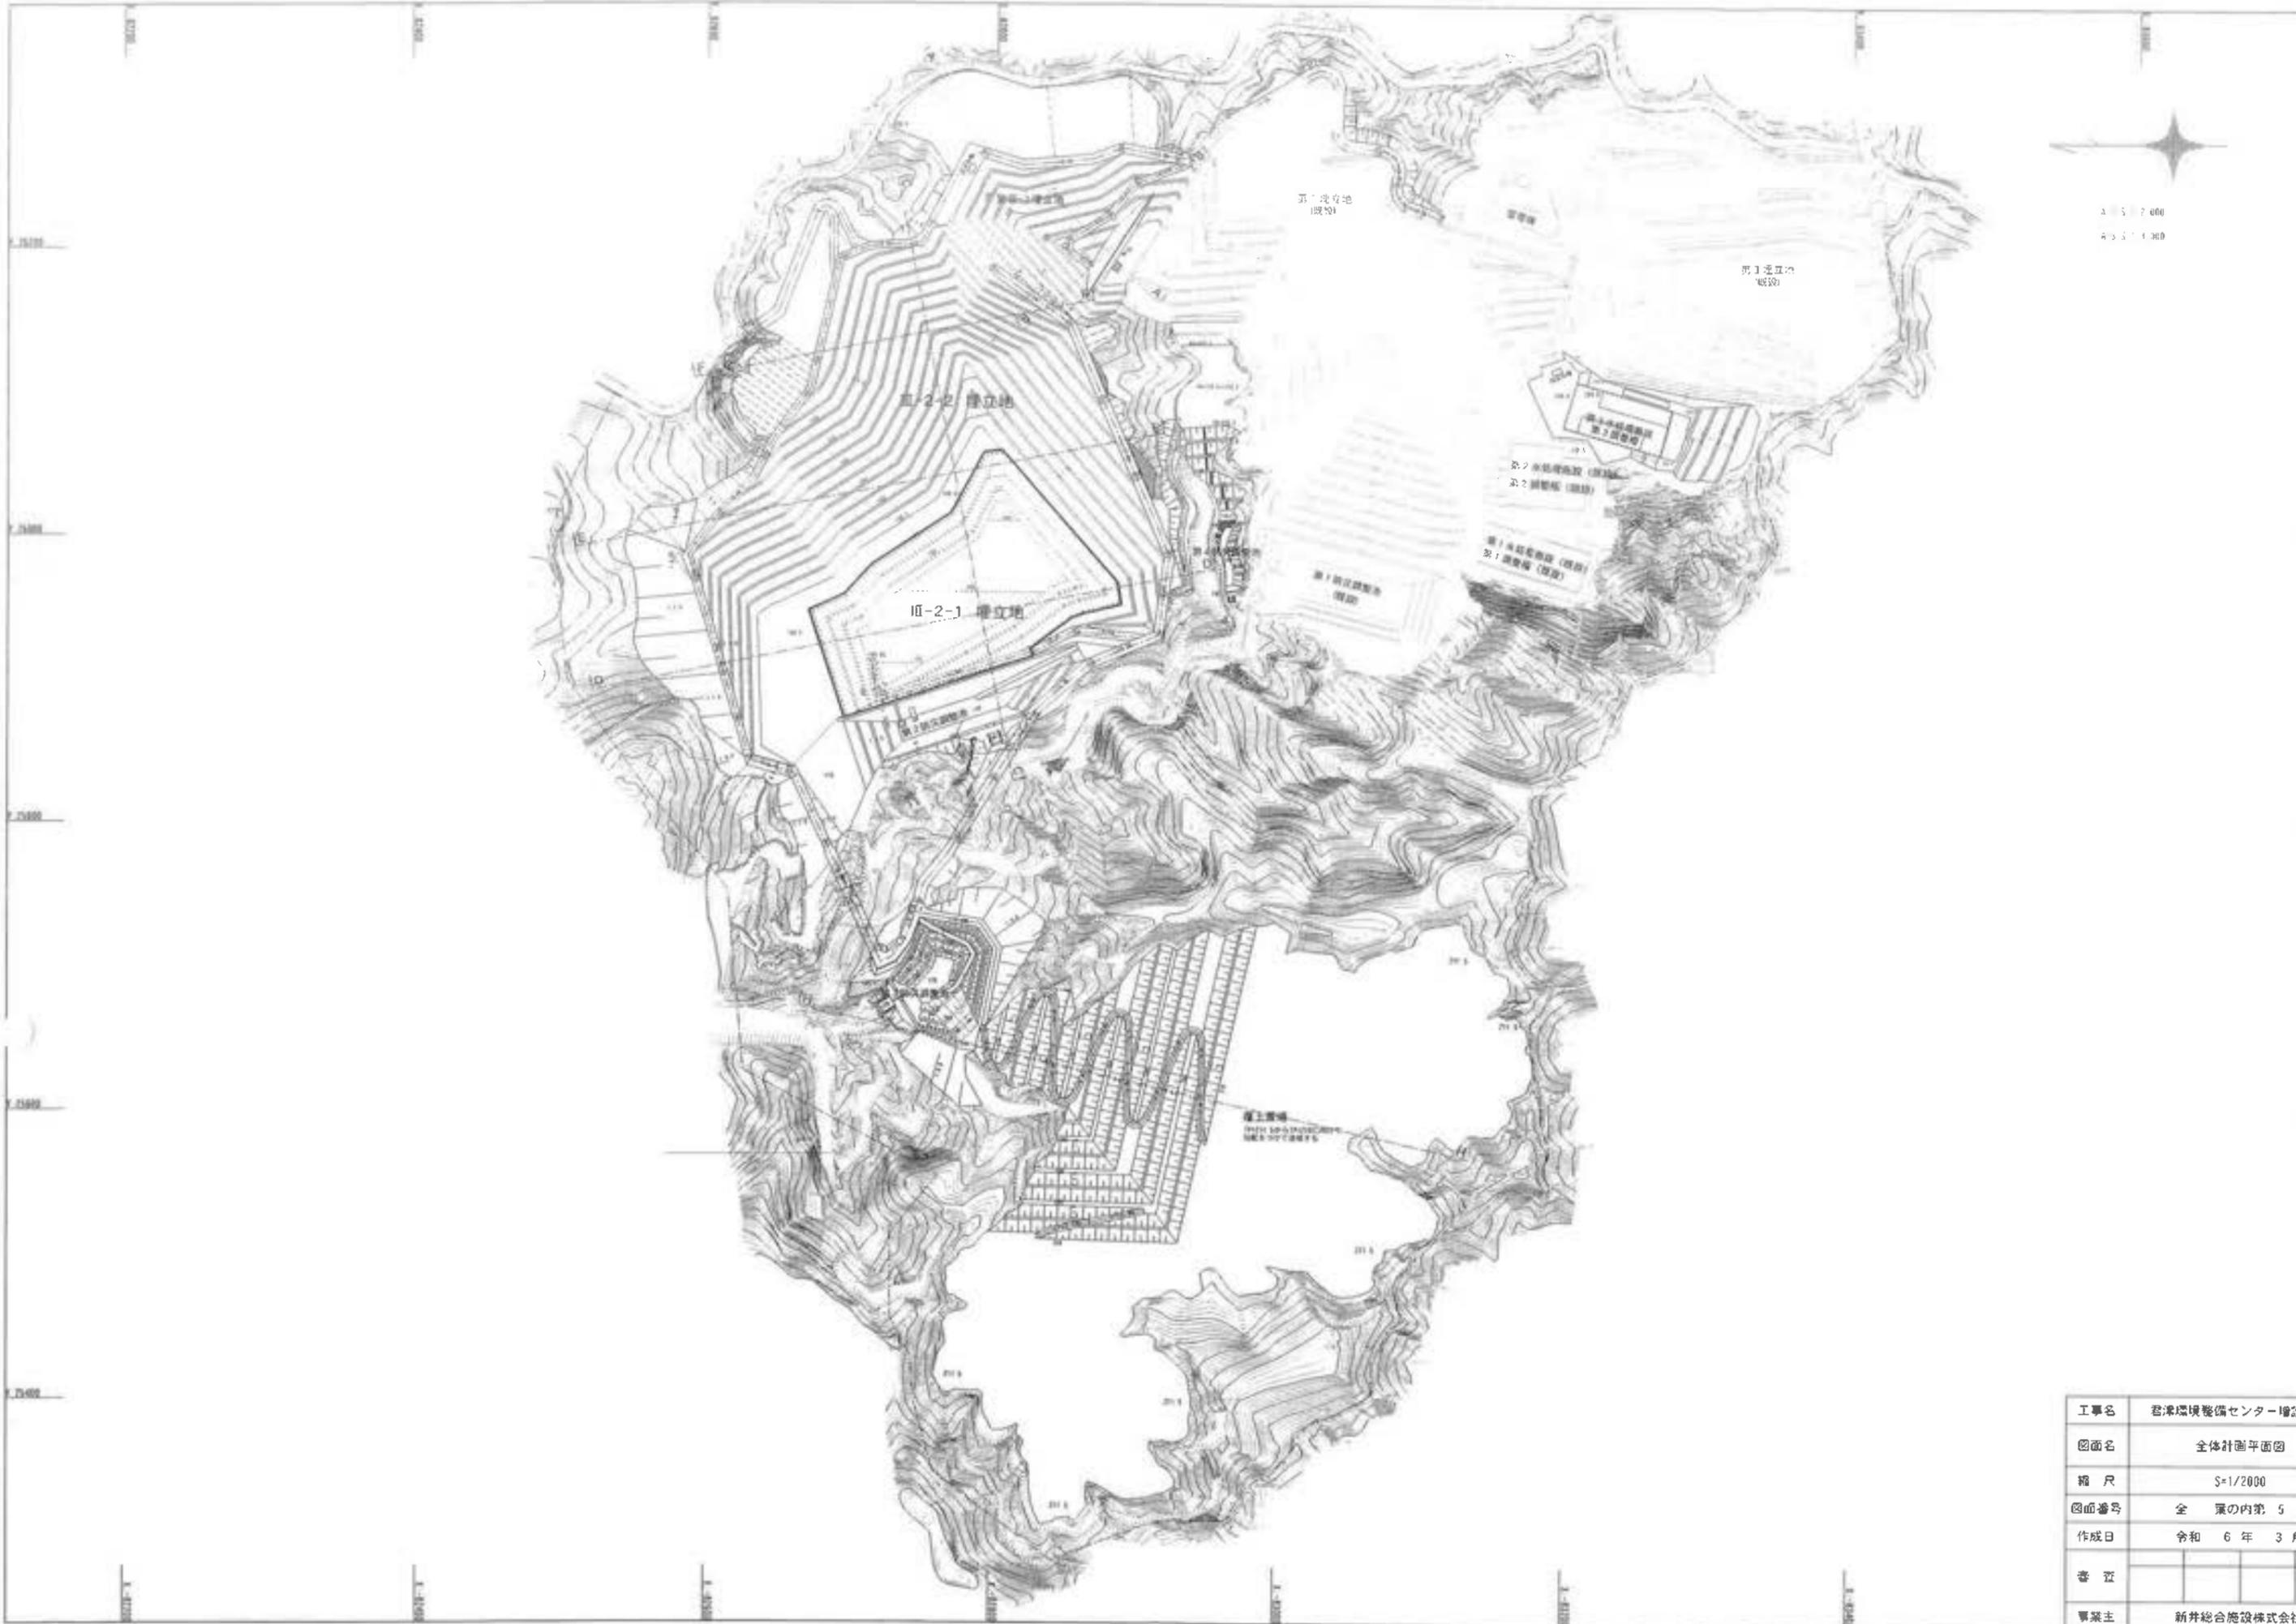

縮尺 1/2000


工事名	香津環境整備センター増設工事
図面名	全体計画平面図
縮尺	S=1/2000
図面番号	全 案の内第 5 号
作成日	令和 6 年 3 月
審 査	
事業主	新井総合施設株式会社

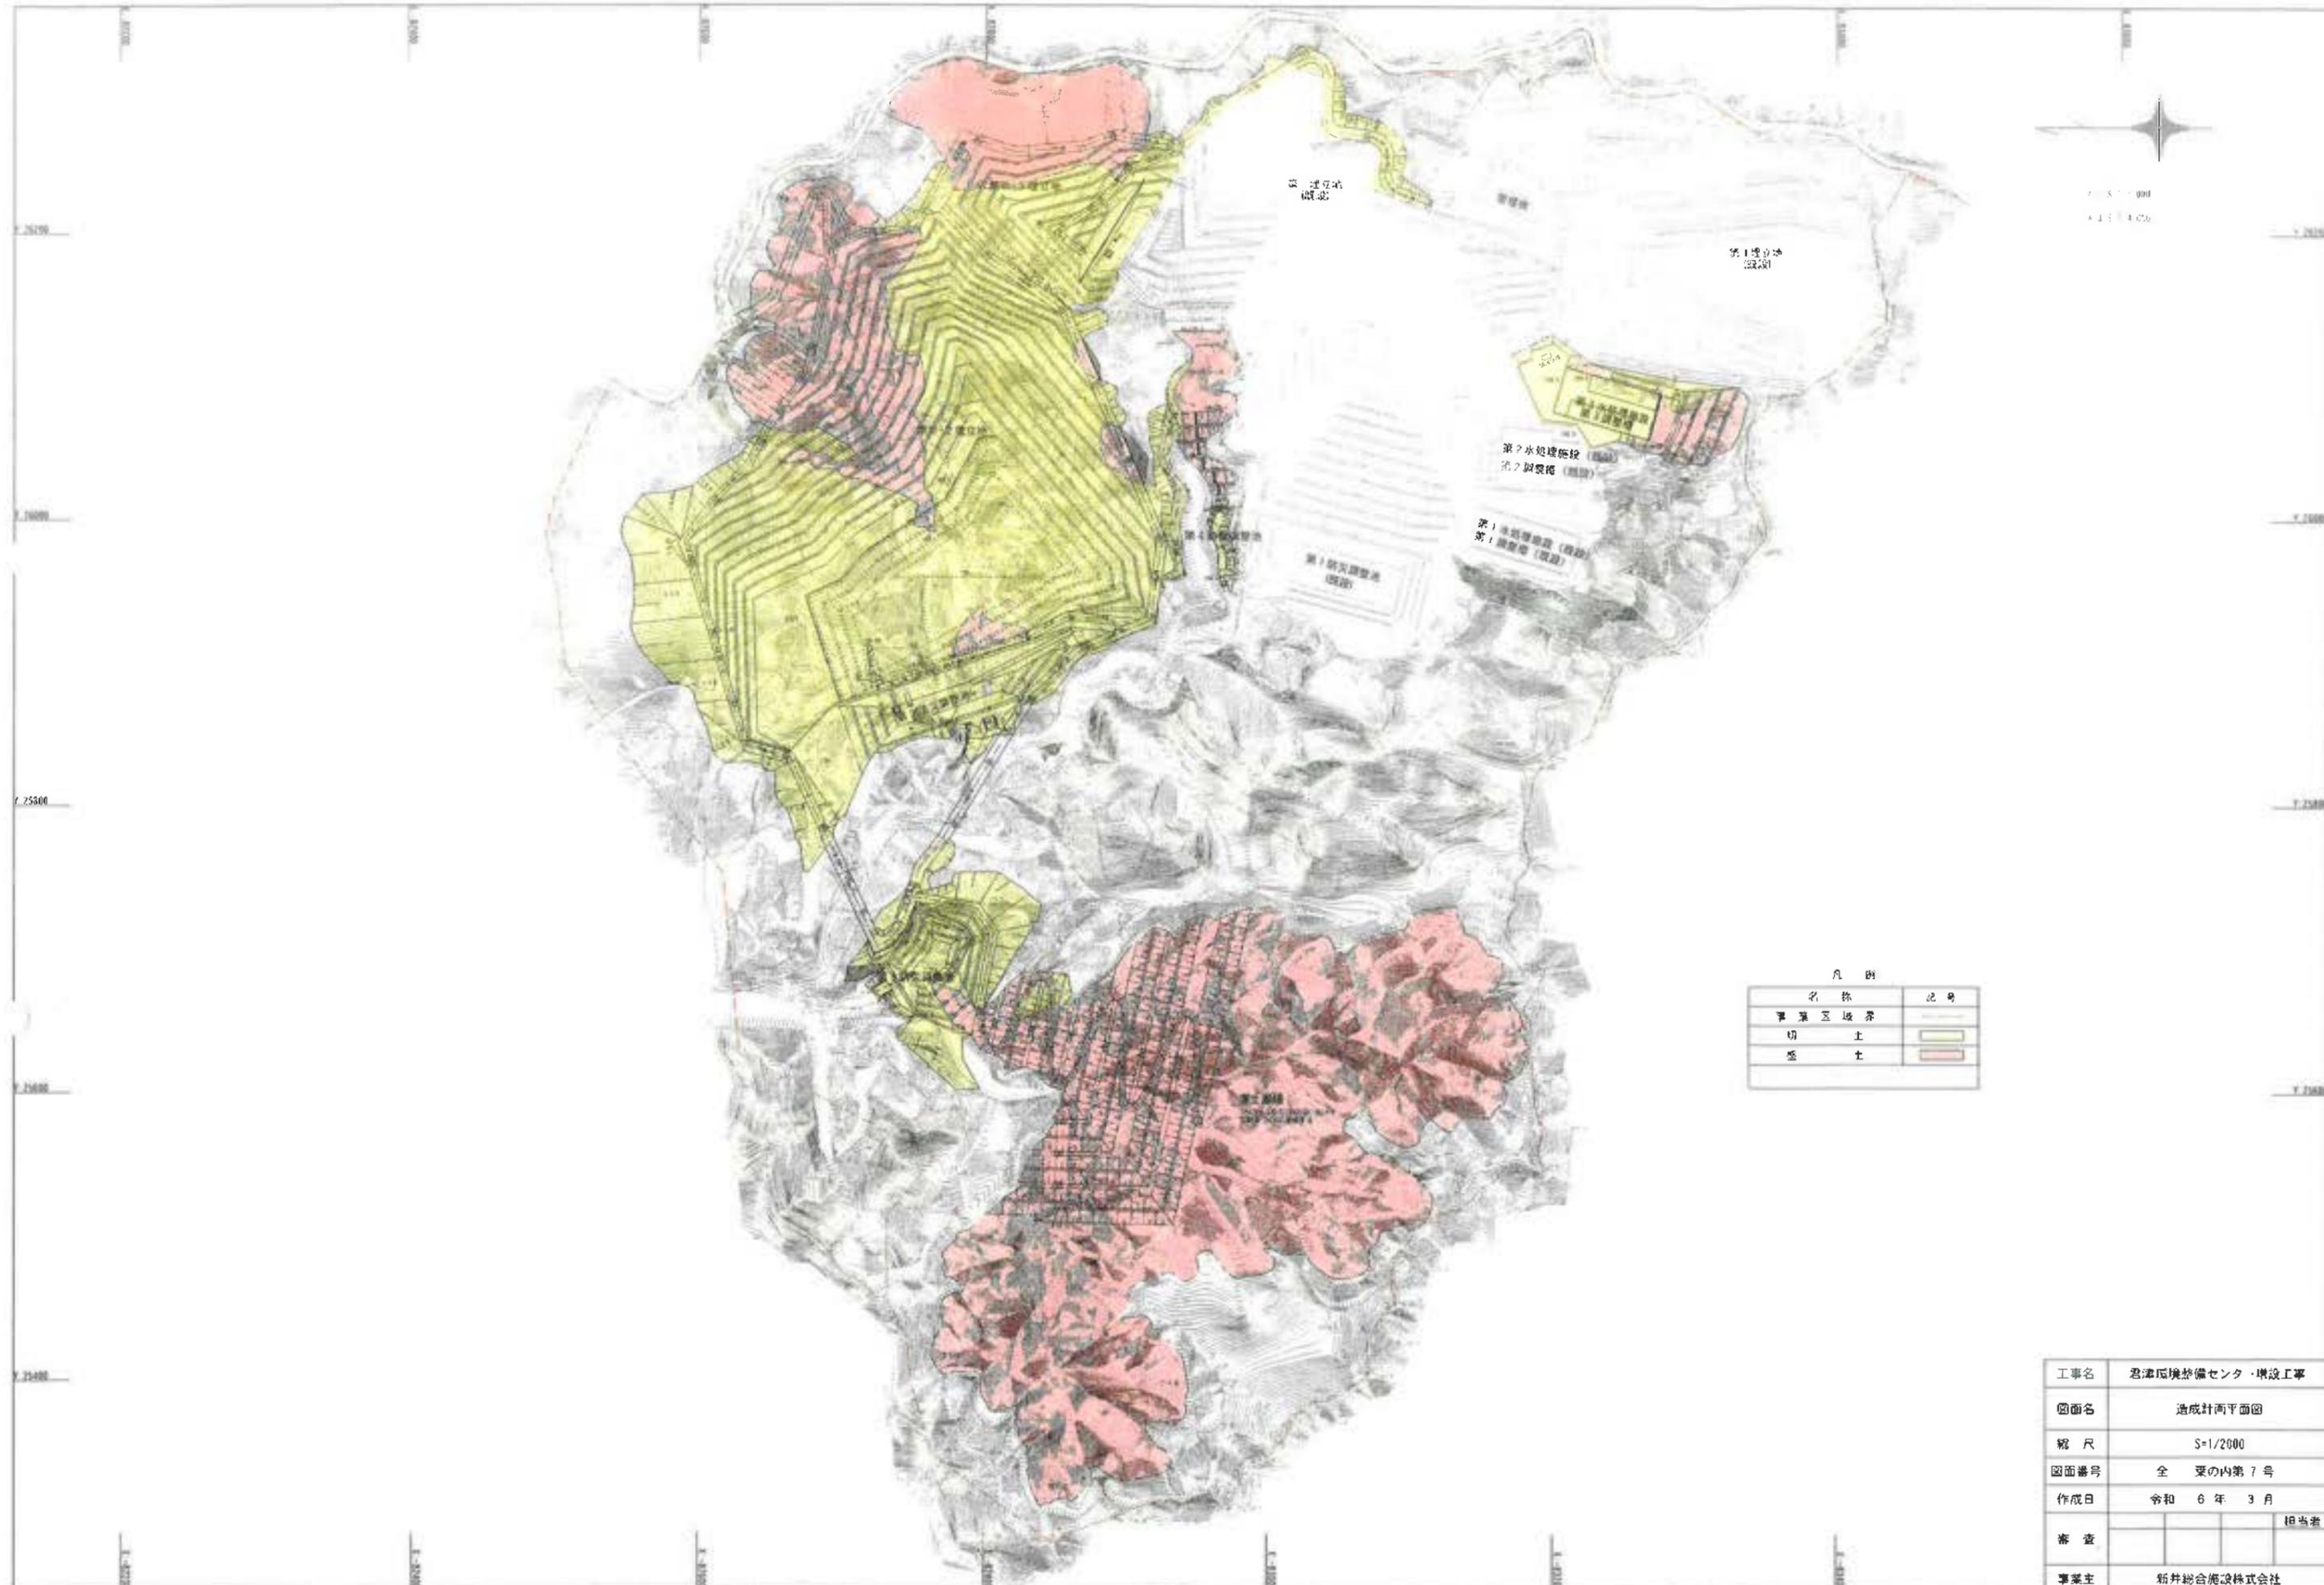

凡 例

名 称	記 号
事業区境界	——
切 土	■
盛 土	■


工事名	君津広域整備センター建設工事		
図面名	造成計画平面図		
縮 尺	S=1/2000		
図面番号	全 葉の内第 7 号		
作成日	令和 6 年 3 月		
審 査			担当者
事業主	新井総合施設株式会社		

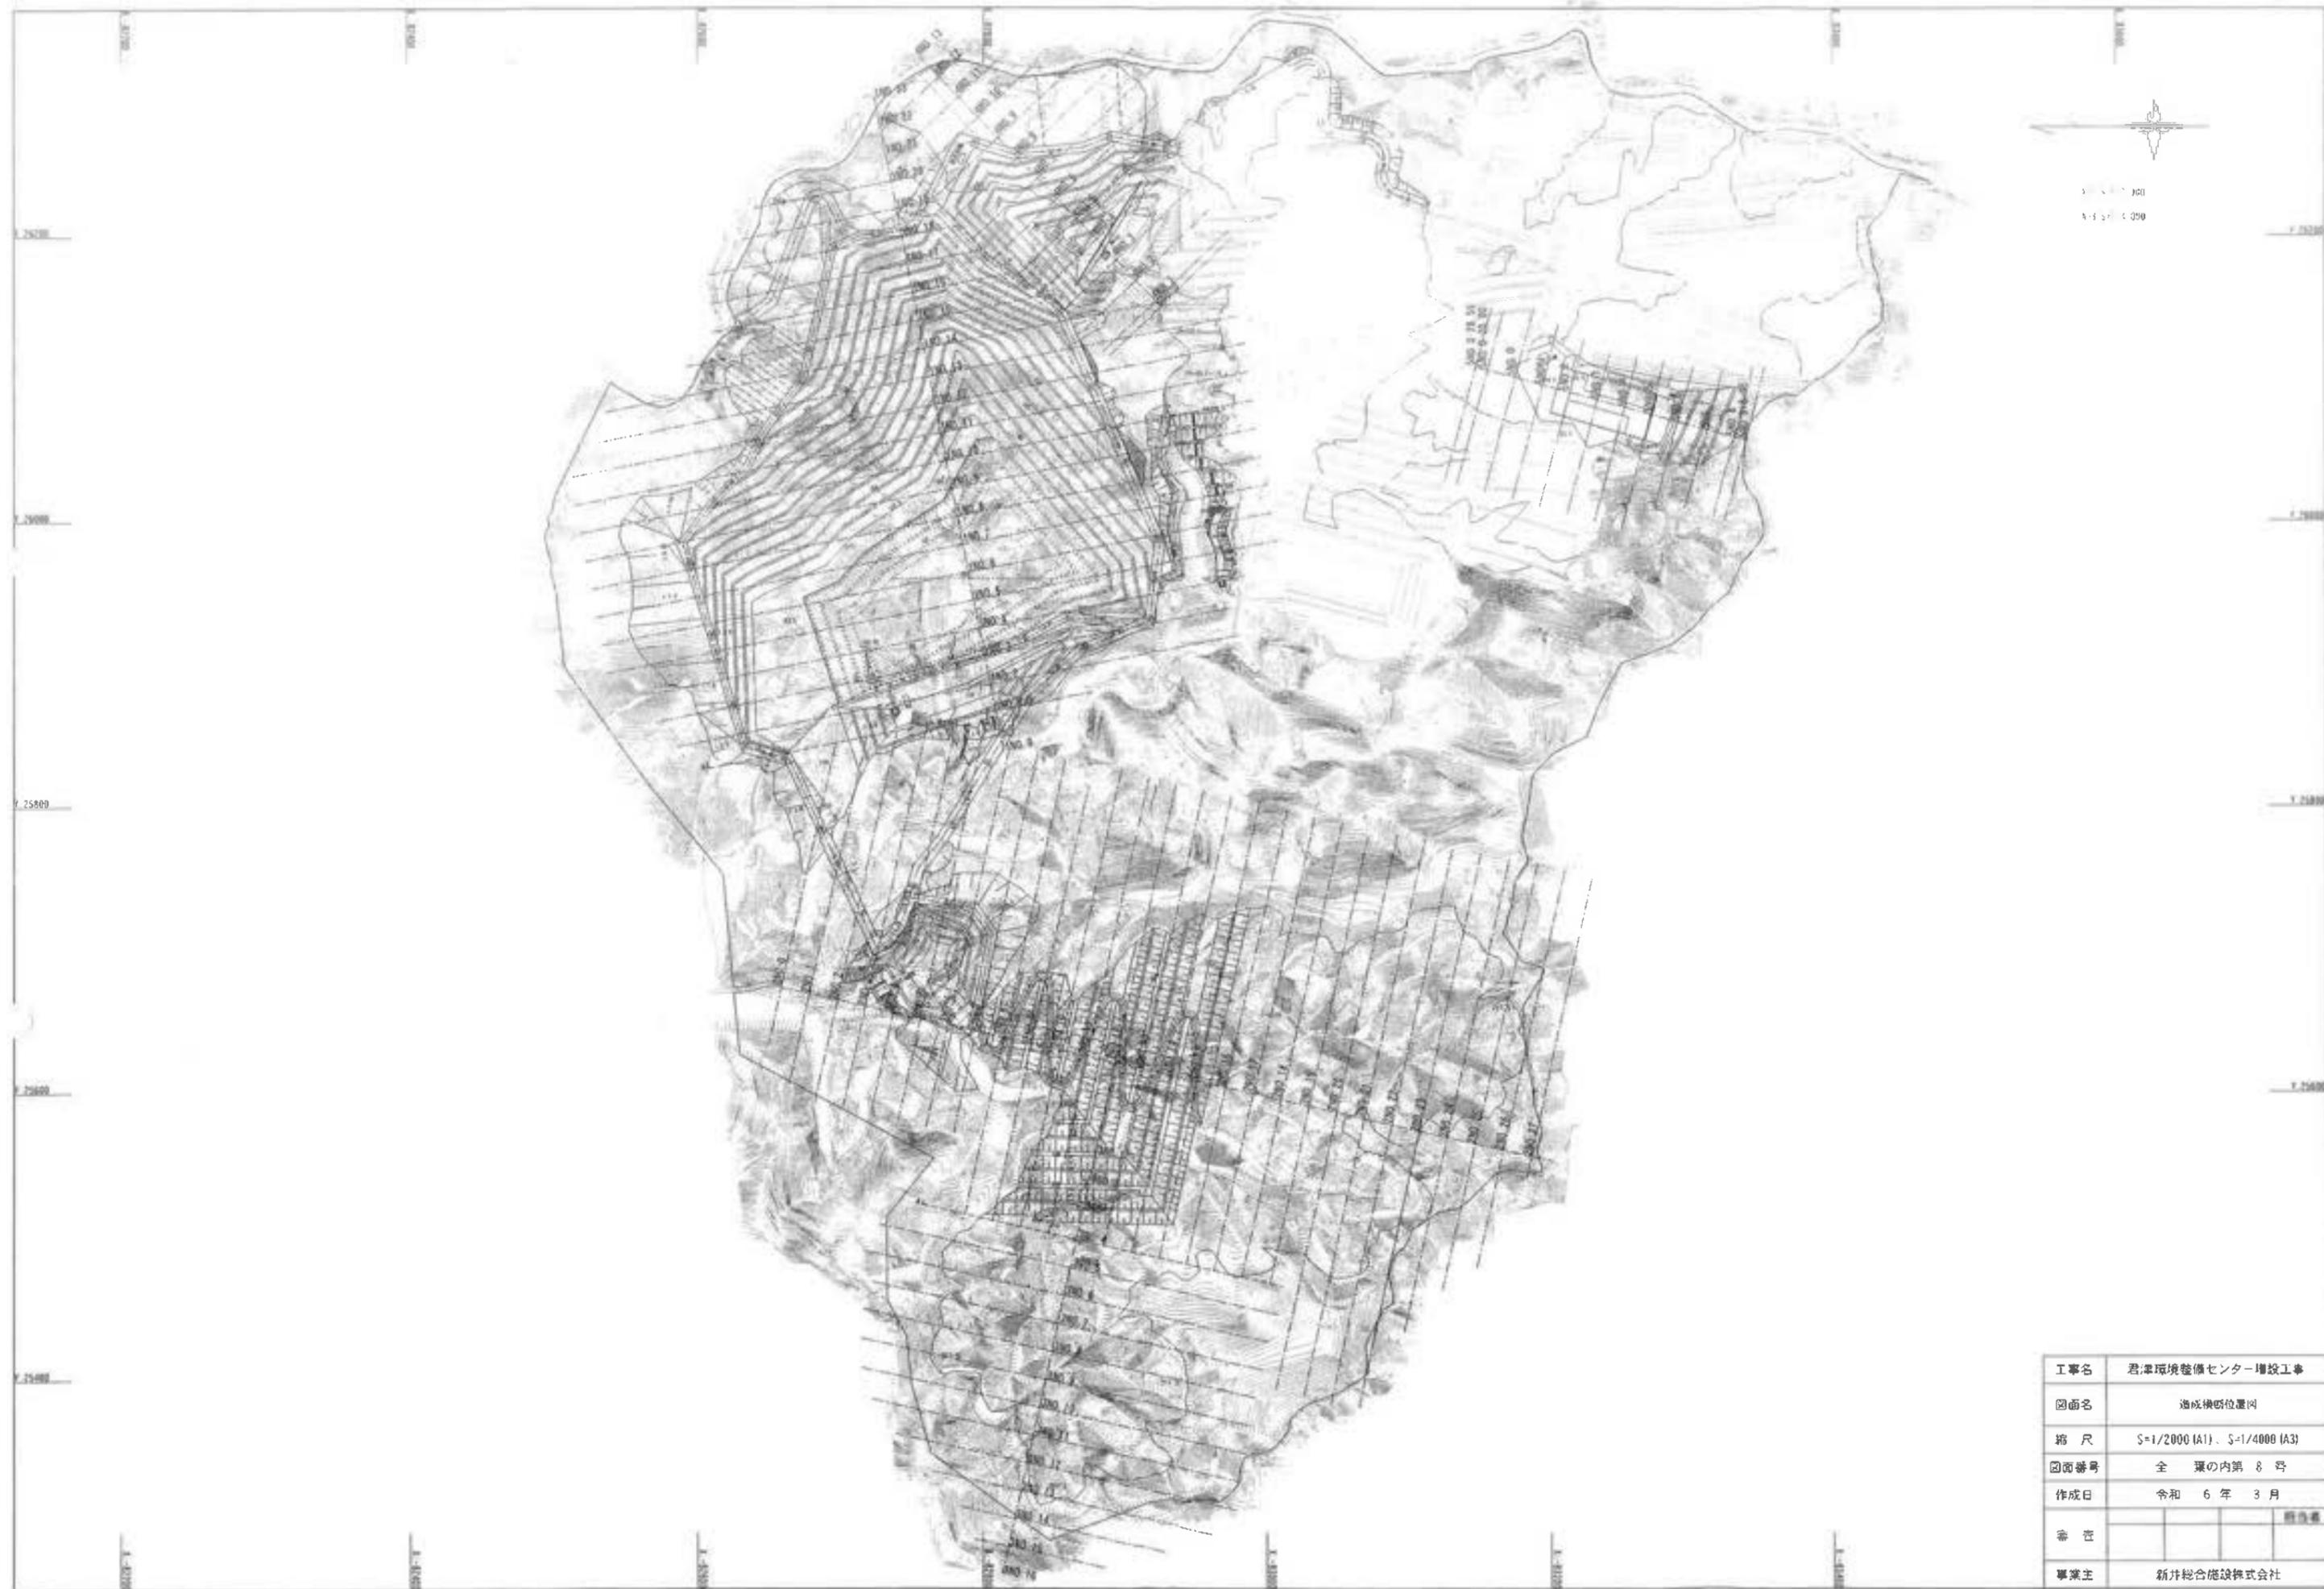

工事名	君津環境整備センター増設工事		
縮尺	S=1/2000 (A1)、S=1/4000 (A3)		
図面番号	全 葉の内第 8 号		
作成日	令和 6 年 3 月		
番 号			図号書

III-2 埋立地縦断面図

V=1:500, H=1:1000

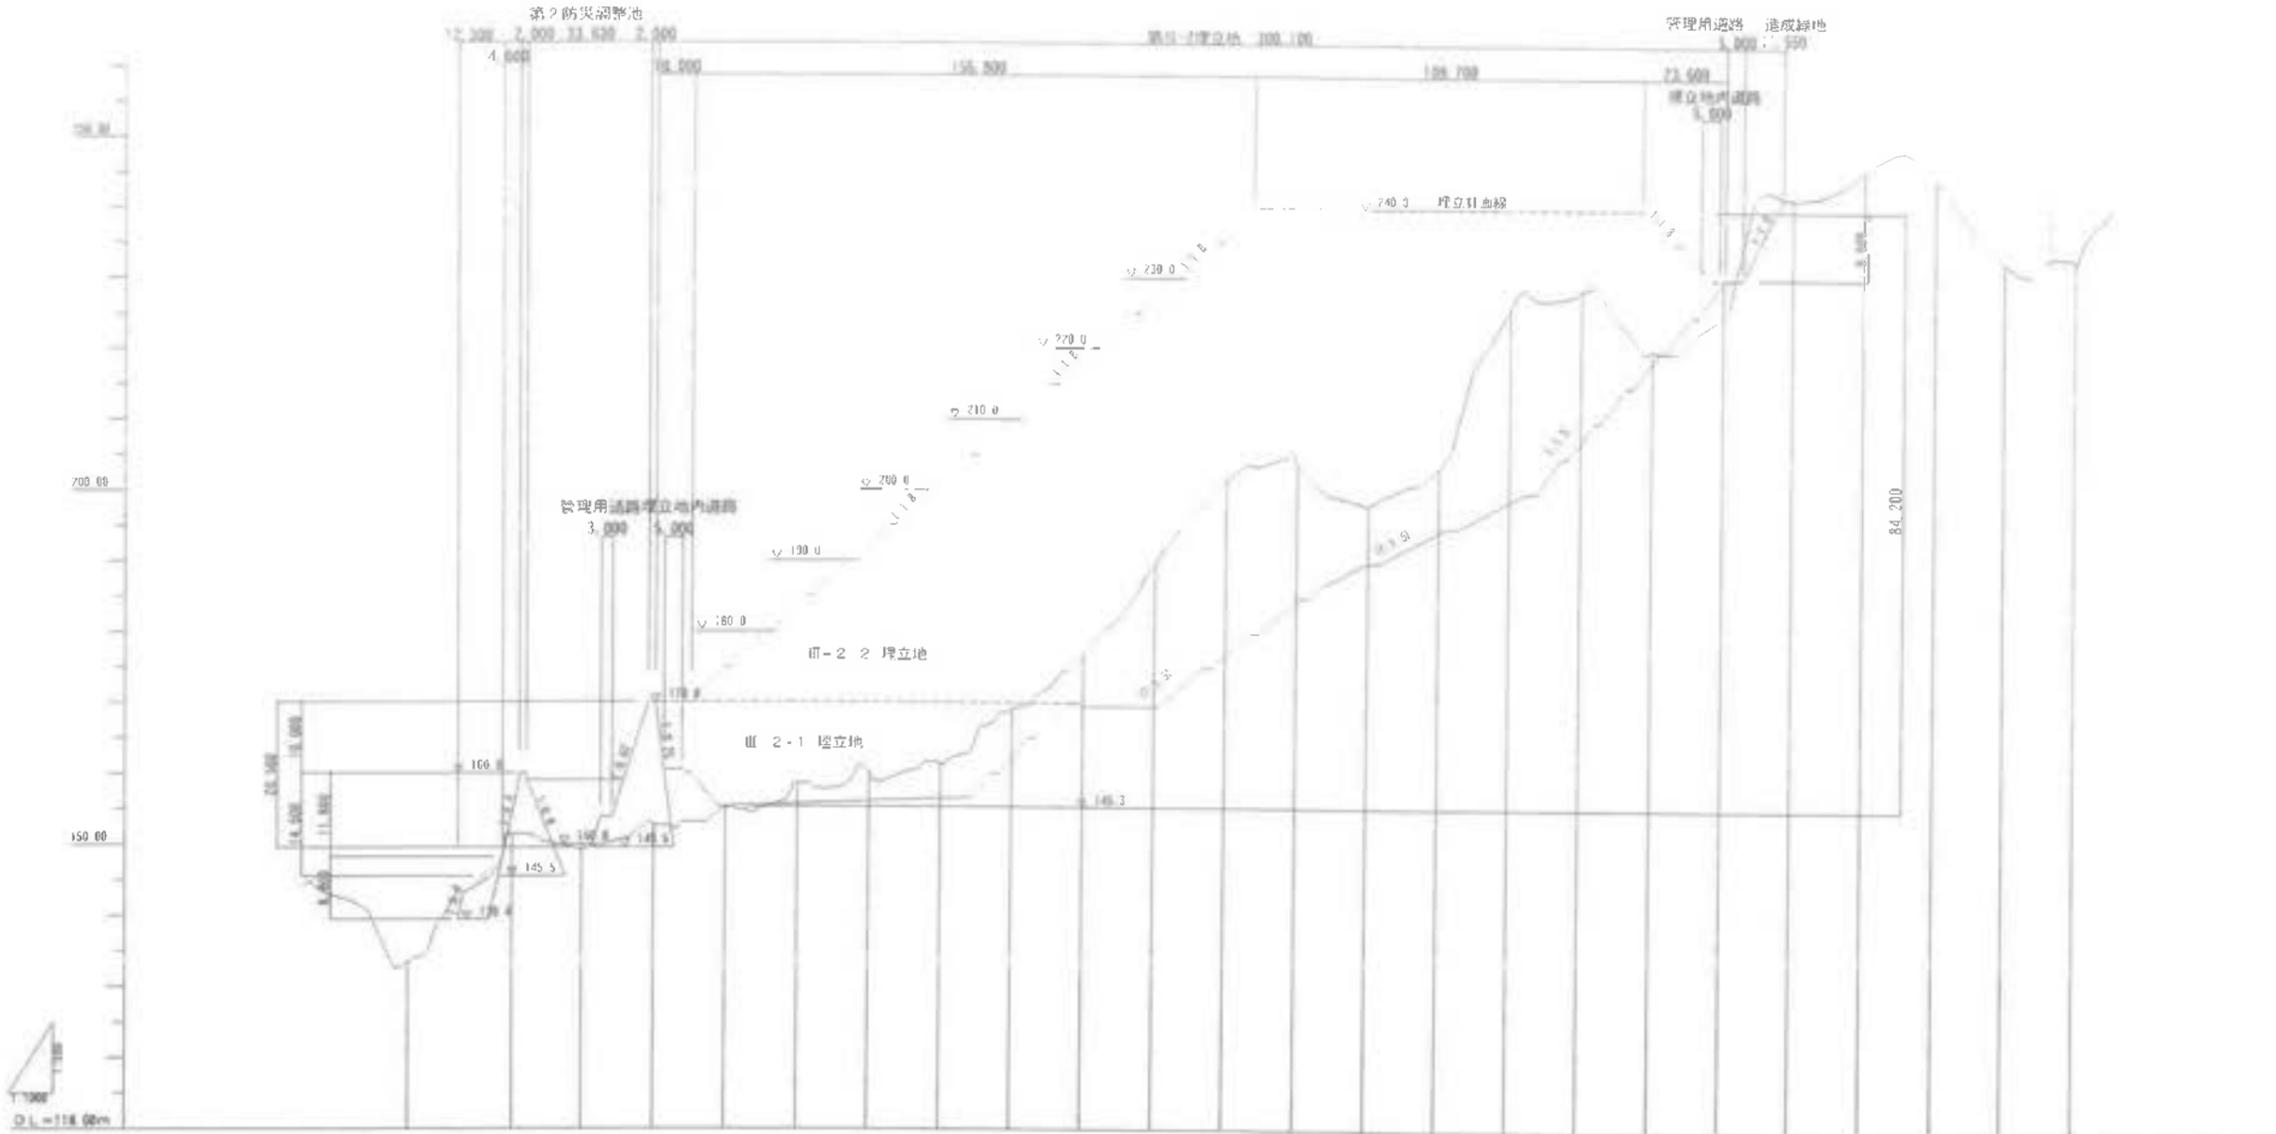




工事名	品津環境整備センター増設工事		
図面名	III-2 埋立地縦断面図		
縮尺	V=1:500, H=1:1000		
図面番号	全 図の内第 15 号		
作成日	令和 6 年 3 月		
番 号			担当者
事業名	新井総合建設株式会社		

III-2埋立地標準断面図-1

C-C断面図 (1No. 0-23)

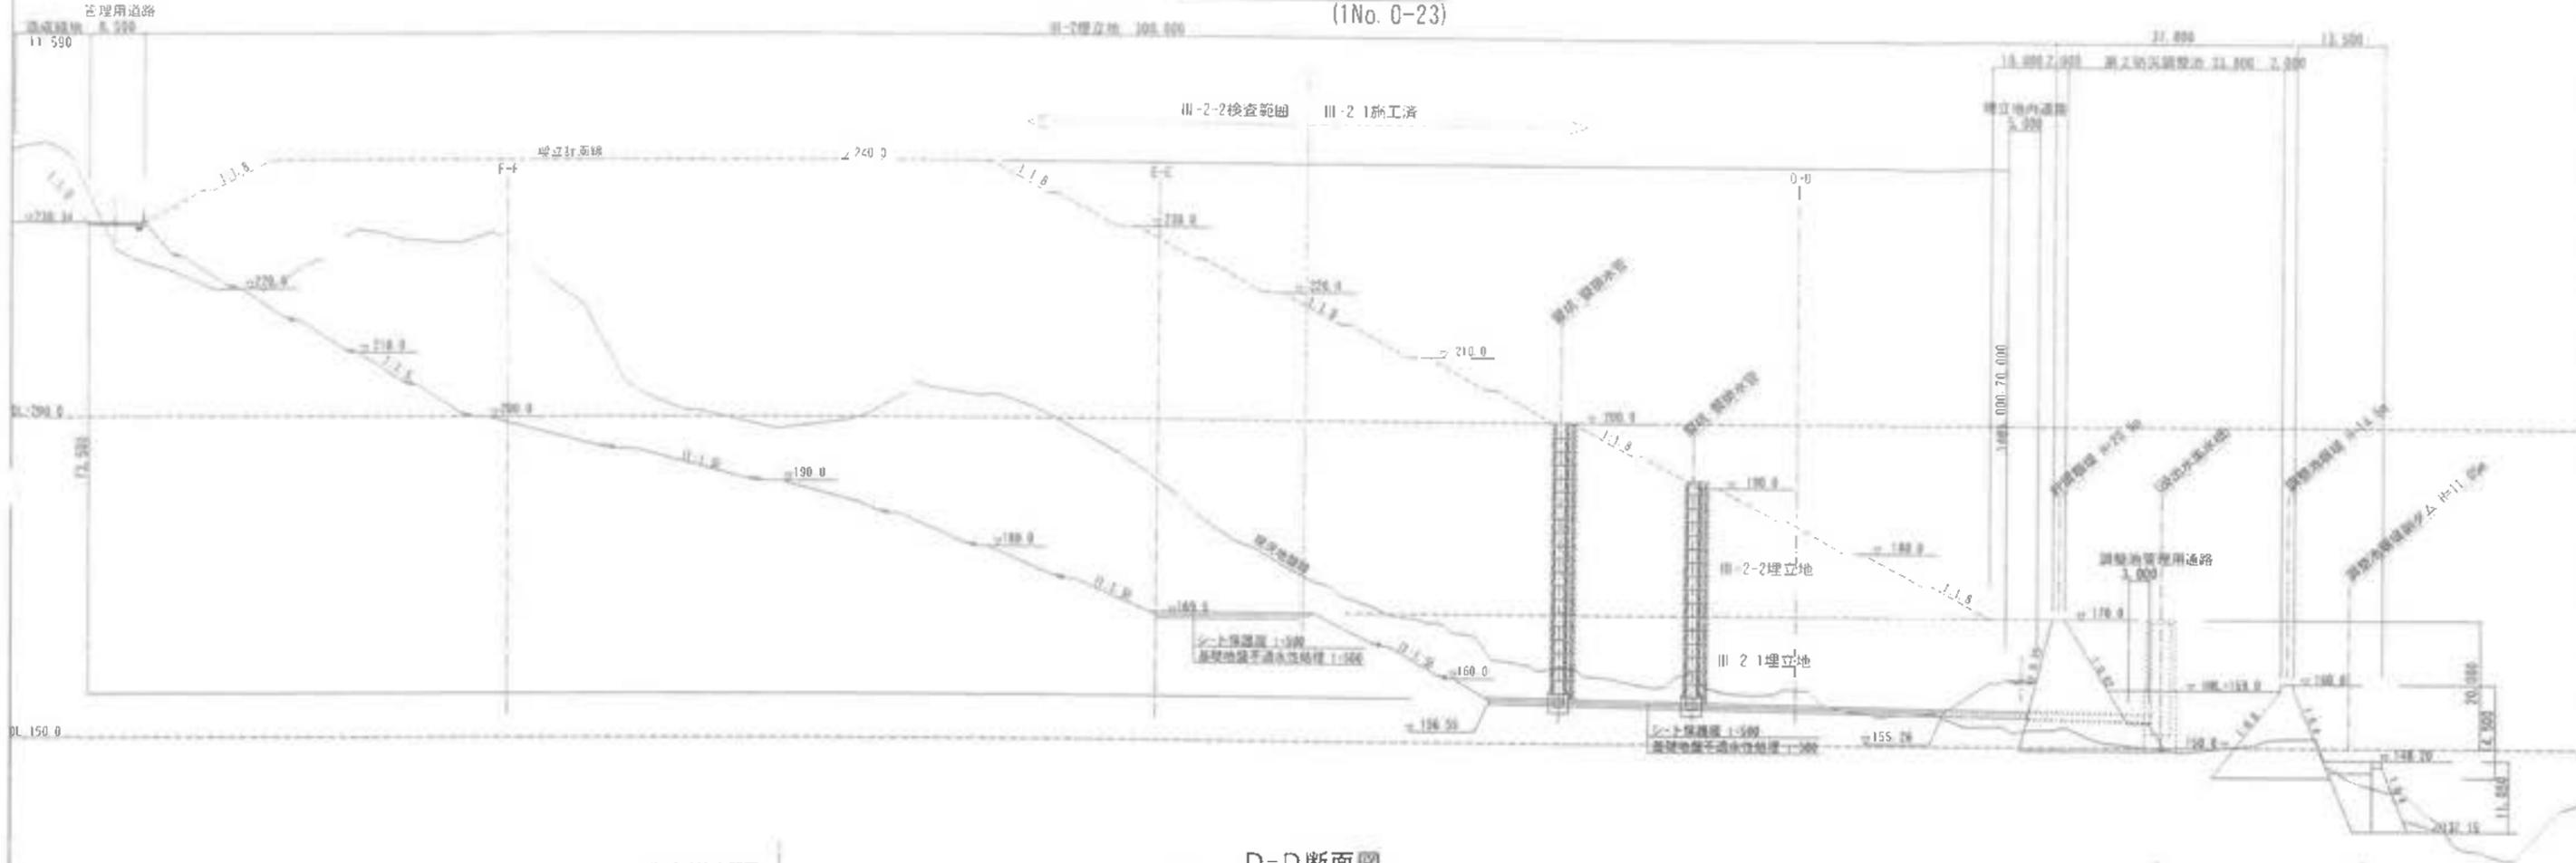

D-D断面図 (1No. 5)

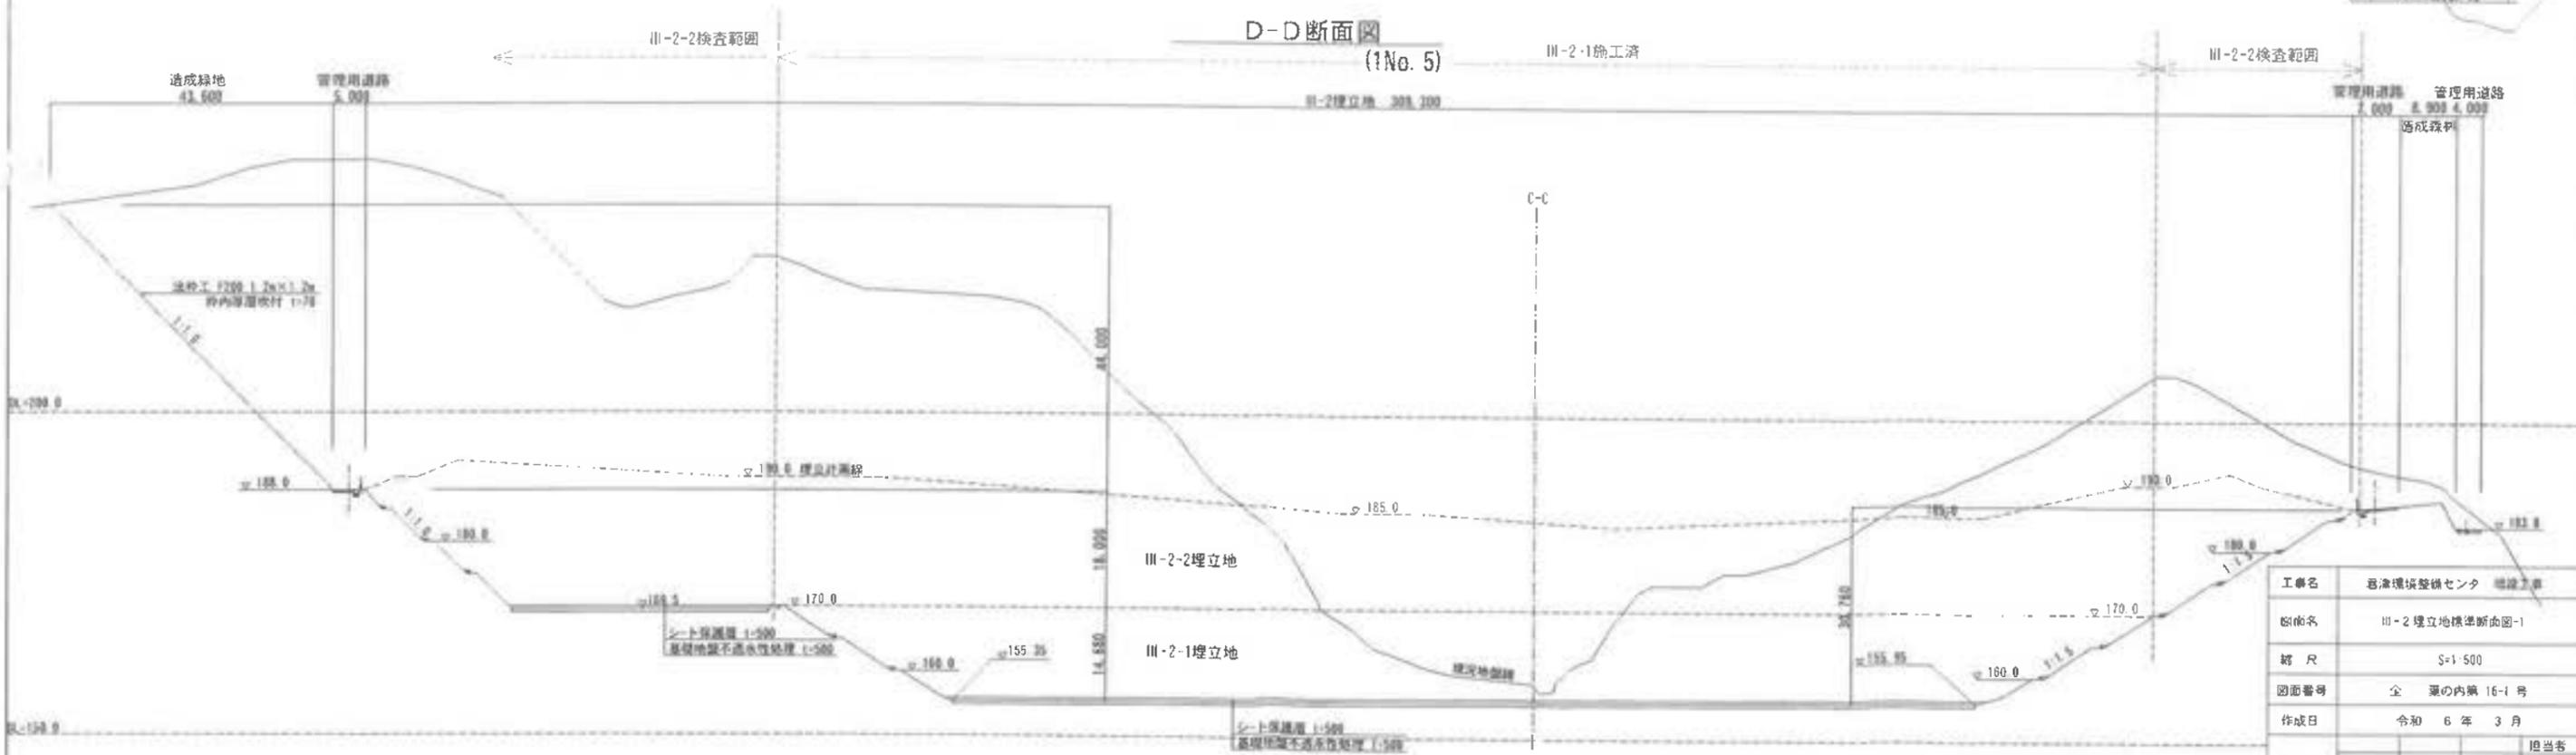

工事名	香津環境整備センター 建設工事
断面名	III-2埋立地標準断面図-1
縮尺	S=1/500
図面番号	全 葉の内第 16-1号
作成日	令和 6年 3月
審査	担当者
事業主	新井総合建設株式会社